

Załącznik Nr 1
do Uchwały Nr XXIV/267/26
Rady Miejskiej w Dziwnowie
z dnia 26 lutego 2026 r.

Woj. : zachodniopomorskie
Powiat : kamieński
Gmina : Dziwnów
Obręb : Międzywodzie
GiK : 6640.2252.2025


USŁUGI GEODEZYJNO-KARTOGRAFICZNE
GRZEGORZ DYKSY
ul. SŁONECZNA 7, 72-410 GOŁCZEWO
IMP 857-103-69-52 REGON 810739729
TEL. 600 273 689, 91-3860681
mail - dgdyksy@wp.pl

MAPA Z POMIARU POWYKONAWCZEGO PRZYŁĄCZA ELEKTROENERGETYCZNEGO
ZREALIZOWANEGO W MIĘDZYWODZIU NA ULICY ARMII KRAJOWEJ
DO DZIAŁEK NUMER 156/83 I 156/16

Kolorem czerwonym zaznaczono na niniejszej mapie zinventoryzowane przyłącze elektroenergetyczne
SKALA 1 : 500

Sporządził dn. 07.11.2025

Grzegorz Dyksy
Upr. zawodowe nr 14085

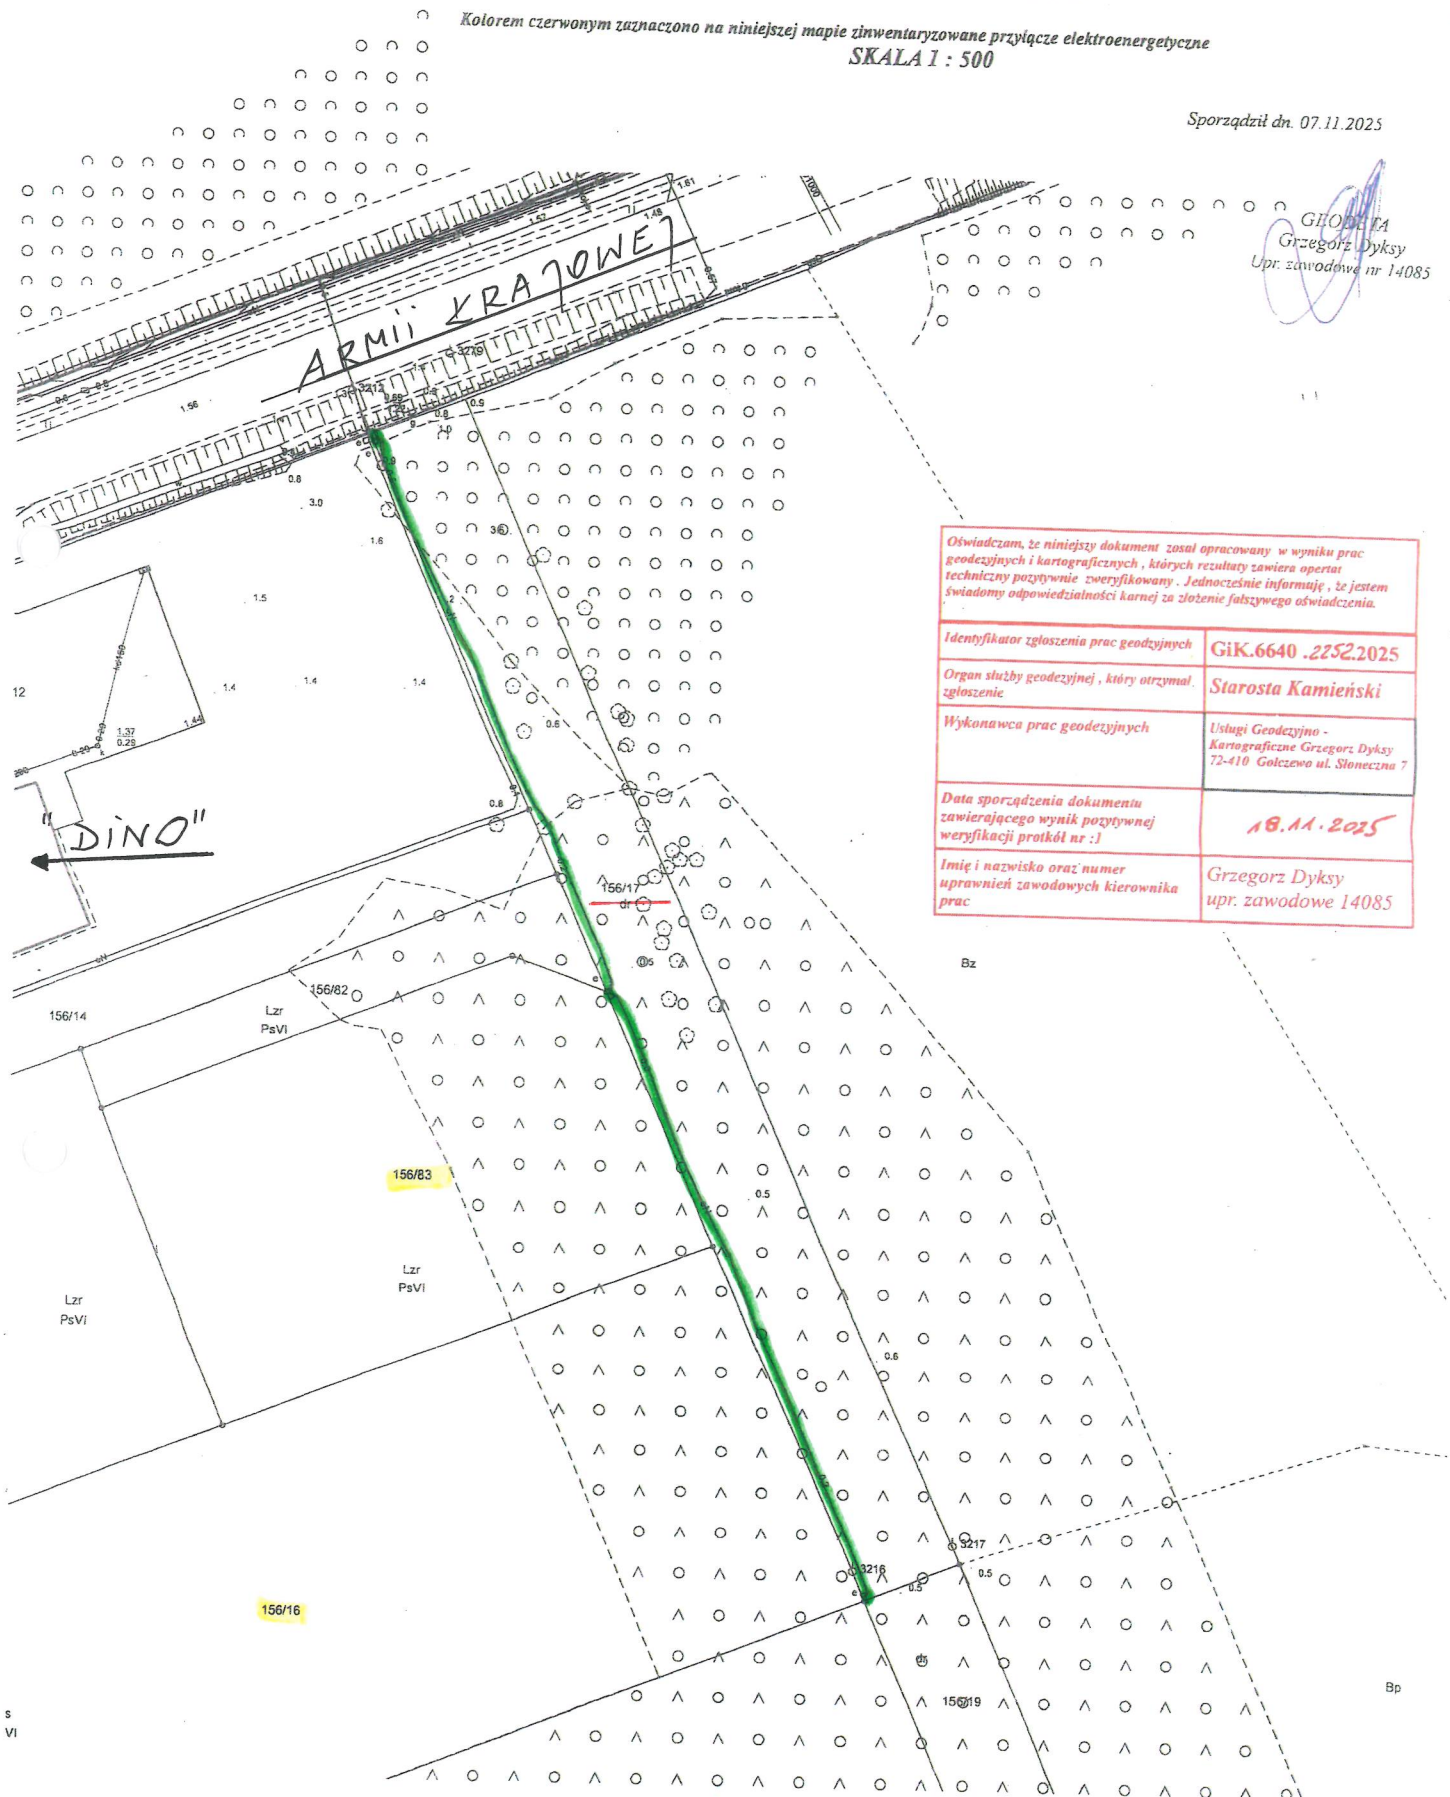

Oświadczam, że niniejszy dokument został opracowany w wyniku prac geodezyjnych i kartograficznych, których rezultaty zawiera operat techniczny pozytywnie zweryfikowany. Jednocześnie informuję, że jestem świadomy odpowiedzialności karnej za złożenie fałszywego oświadczenia.	
Identyfikator zgłoszenia prac geodezyjnych	GiK.6640.2252.2025
Organ służby geodezyjnej, który otrzymał zgłoszenie	Starosta Kamieński
Wykonawca prac geodezyjnych	Usługi Geodezyjno - Kartograficzne Grzegorz Dyksy 72-410 Gołczewo ul. Słoneczna 7
Data sporządzenia dokumentu zawierającego wynik pozytywnej weryfikacji protokół nr :)	18.11.2025
Imię i nazwisko oraz numer uprawnień zawodowych kierownika prac	Grzegorz Dyksy upr. zawodowe 14085