

Województwo : zachodniopomorskie
Powiat : kamieński
Gmina : Dziwnów
Obręb : Międzywodzie
GiK : 6640.1414.2025


Załącznik Nr 1
do Uchwały Nr XXIV/269/26
Rady Miejskiej w Dziwnowie
z dnia 26 lutego 2026 r.

**MAPA Z POMIARU POWYKONAWCZEGO PRZYŁĄCZA ELEKTROENERGETYCZNEGO
ZREALIZOWANEGO W MIĘDZYWODZIU UL.OSIEDLE NAD ZALEWEM DZ.NR : 194/32
SKALA 1:500**

Przebieg uzbrojenia wykazany na niniejszej mapie :
kolorem czerwonym- przyłącze elektroenergetyczne

Sporządził:

GEODEZJA
Grzegorz Dyksty
Upr. zawodowe nr 14085

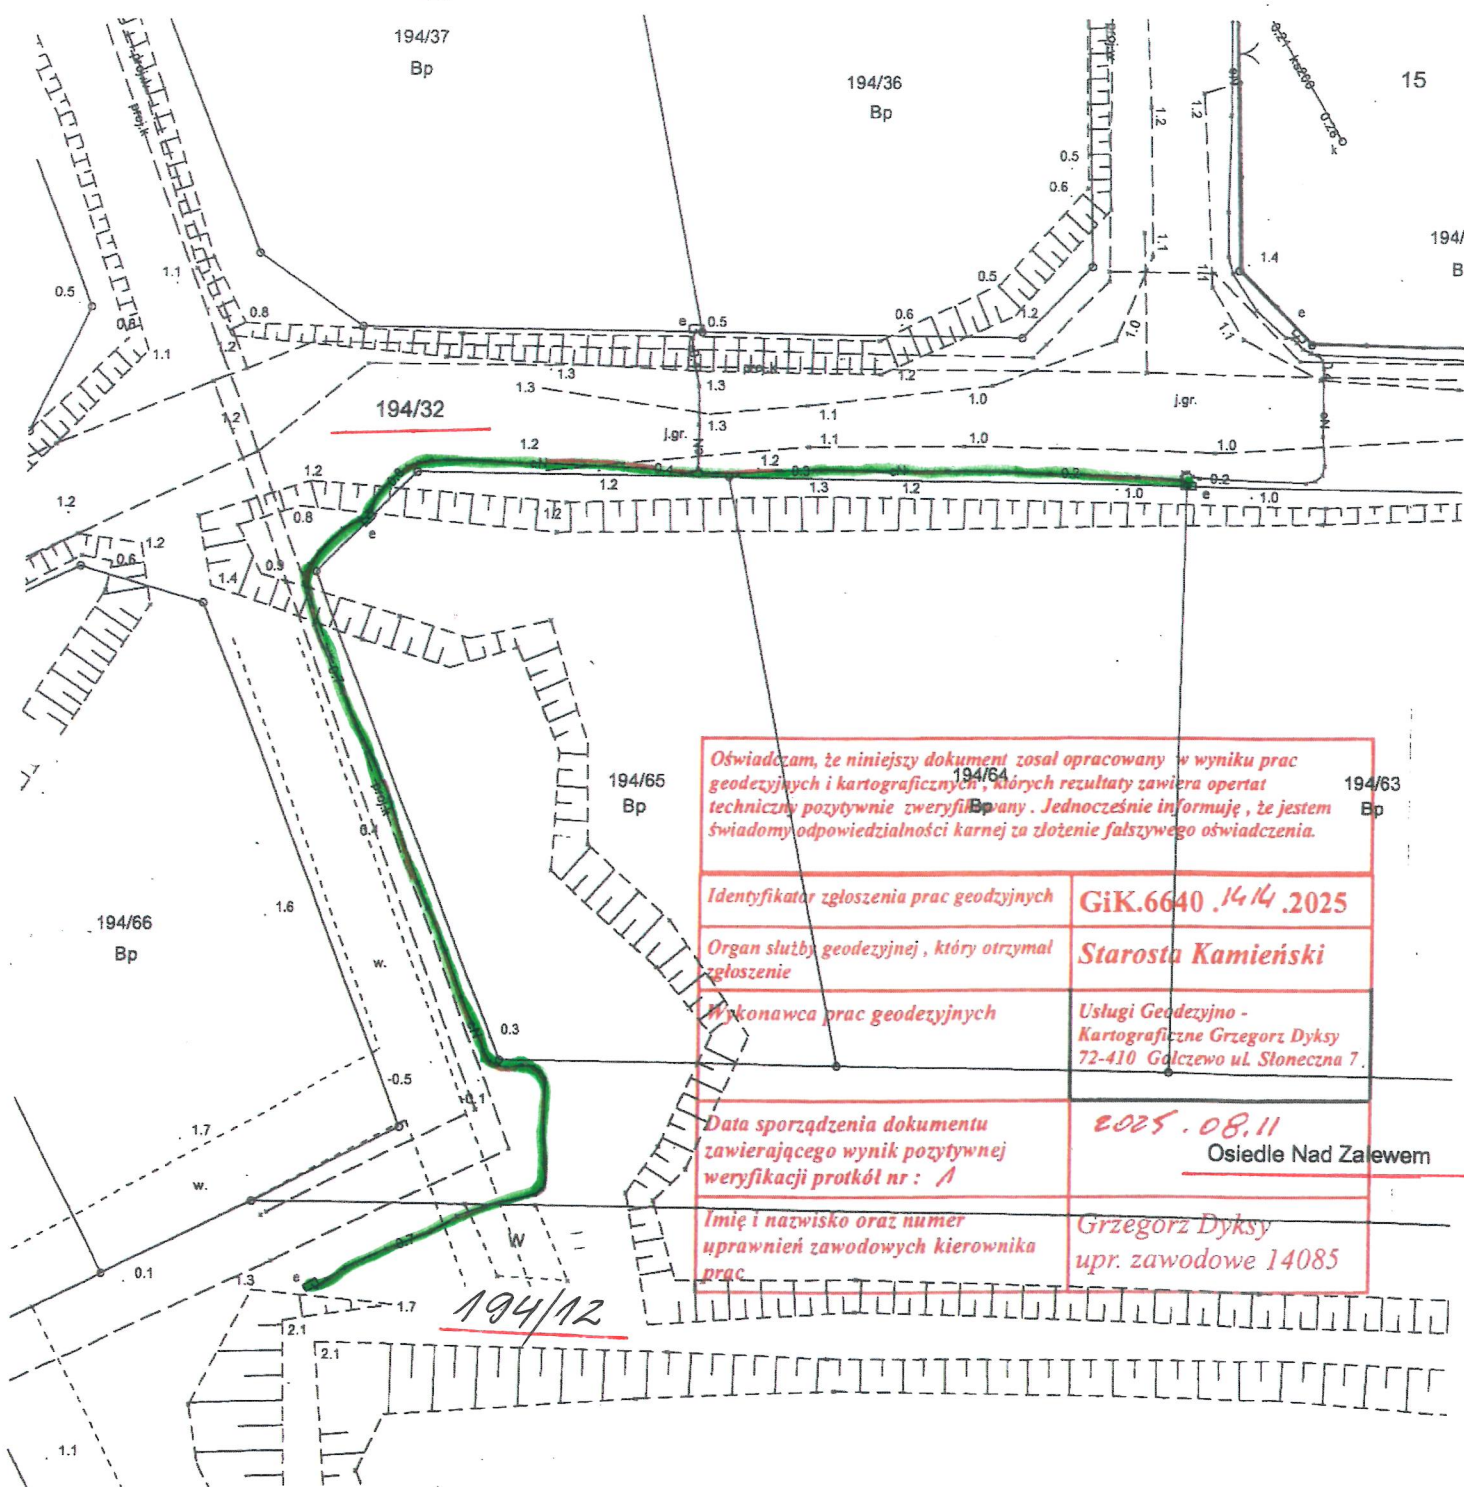

Oświadczam, że niniejszy dokument został opracowany w wyniku prac geodezyjnych i kartograficznych, których rezultaty zawiera operat techniczny pozytywnie zweryfikowany. Jednocześnie informuję, że jestem świadomy odpowiedzialności karnej za złożenie fałszywego oświadczenia.

Identyfikator zgłoszenia prac geodezyjnych **GiK.6640.1414.2025**

Organ służby geodezyjnej, który otrzymał zgłoszenie **Starosta Kamieński**

Wykonawca prac geodezyjnych **Usługi Geodezyjno - Kartograficzne Grzegorz Dyksty 72-410 Gólczewo ul. Słoneczna 7.**

Data sporządzenia dokumentu zawierającego wynik pozytywnej weryfikacji protokół nr : **1** **2025.08.11**
Osiedle Nad Zalewem

Imię i nazwisko oraz numer uprawnień zawodowych kierownika prac **Grzegorz Dyksty**
upr. zawodowe 14085